



Phase	Bestandsplan		
Eigentümer	Covivio Quadrigo 47. GmbH c/o Covivio Immobilien SE Essener Str. 66, 46047 Oberhausen		
Ort/Straße	Eichborndamm 70, 72, Kienhorststraße 155, 157 13403 Berlin		
Planinhalt	Dachaufsicht		
Maßstab	1:100	Datum	06.05.2020
Objekt-Nr.	A131_10_006	Plan-Nr.	008



Lageplanskizze

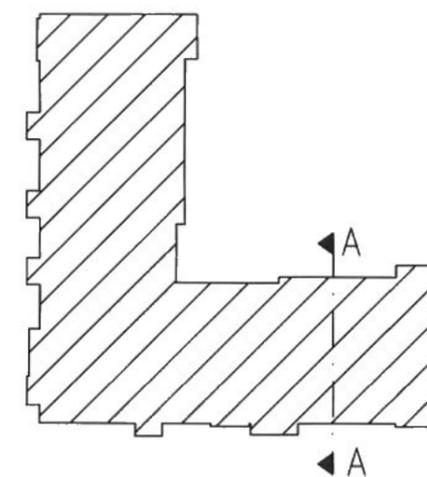


Phase	Bestandsplan	
Eigentümer	Covivio Quadriga 47. GmbH c/o Covivio Immobilien SE Essener Str. 66, 46047 Oberhausen	
Ort/Straße	Eichborndamm 70, 72, Kienhorststraße 155, 157 13403 Berlin	
Planinhalt	Schnitt A-A	
Maßstab	1:100	Datum 06.05.2020
		Plan-Nr. 014

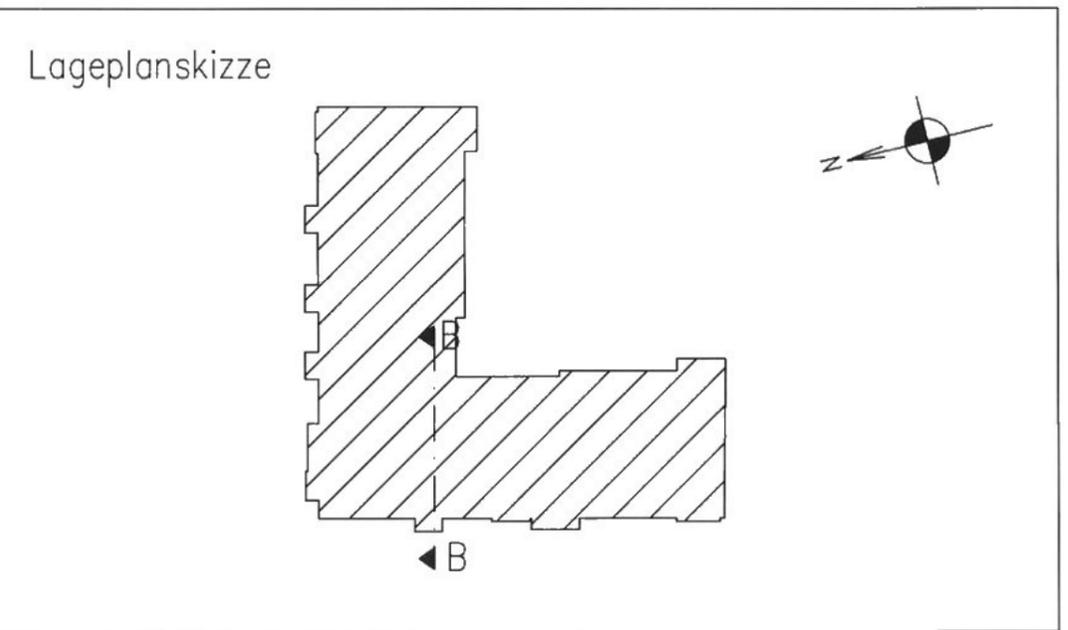

Phase	Bestandsplan	
Eigentümer	Covivio Quadriga 47. GmbH c/o Covivio Immobilien SE Essener Str. 66, 46047 Oberhausen	
Ort/Straße	Eichborndamm 70, 72, Kienhorststraße 155, 157 13403 Berlin	
Planinhalt	Schnitt B-B	
Maßstab	1:100	Datum 06.05.2020
		Plan-Nr. 015



Lageplanskizze

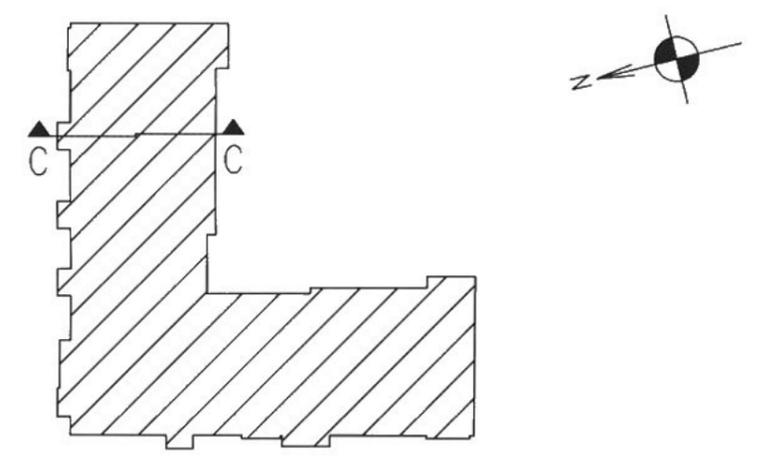

Phase	Bestandsplan – Antrag auf Abgeschlossenheit		
Eigentümer	Covivio Quadriga 47. GmbH c/o Covivio Immobilien SE Essener Str. 66, 46047 Oberhausen		
Ort/Straße	Eichborndamm 70, 72, Kienhorststraße 155, 157 13403 Berlin		
Planinhalt	Schnitt C-C		
Maßstab	1:100	Datum	06.05.2020
		Plan-Nr.	016