





| | | |
|------------|---|------------------|
| Phase | Bestandsplan | |
| Eigentümer | Covivio Quadriga 47. GmbH c/o Covivio Immobilien SE Essener Str. 66, 46047 Oberhausen | |
| Ort/Straße | Eichborndamm 70, 72, Kienhorststraße 155, 157 13403 Berlin | |
| Planinhalt | Kellergeschoss | |
| Maßstab | 1:100 | Datum 06.05.2020 |
| | | Plan-Nr. 001 |

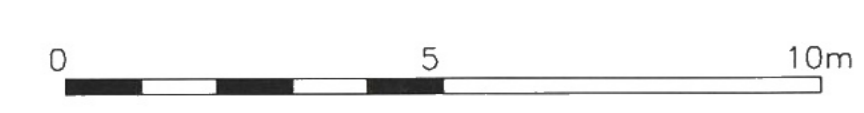



| | | |
|------------|---|------------------|
| Phase | Bestandsplan | |
| Eigentümer | Covivio Quadriga 47. GmbH c/o Covivio Immobilien SE Essener Str. 66, 46047 Oberhausen | |
| Ort/Straße | Eichborndamm 70, 72, Kienhorststraße 155, 157 13403 Berlin | |
| Planinhalt | 1.Obergeschoss | |
| Maßstab | 1:100 | Datum 06.05.2020 |
| l | Plan-Nr. 003 | |

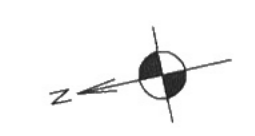


| | | |
|------------|---|------------------|
| Phase | Bestandsplan | |
| Eigentümer | Covivio Quadriga 47. GmbH c/o Covivio Immobilien SE Essener Str. 66, 46047 Oberhausen | |
| Ort/Straße | Eichborndamm 70, 72, Kienhorststraße 155, 157 13403 Berlin | |
| Planinhalt | 2.Obergeschoss | |
| Maßstab | 1:100 | Datum 06.05.2020 |
| | Plan-Nr. 004 | |

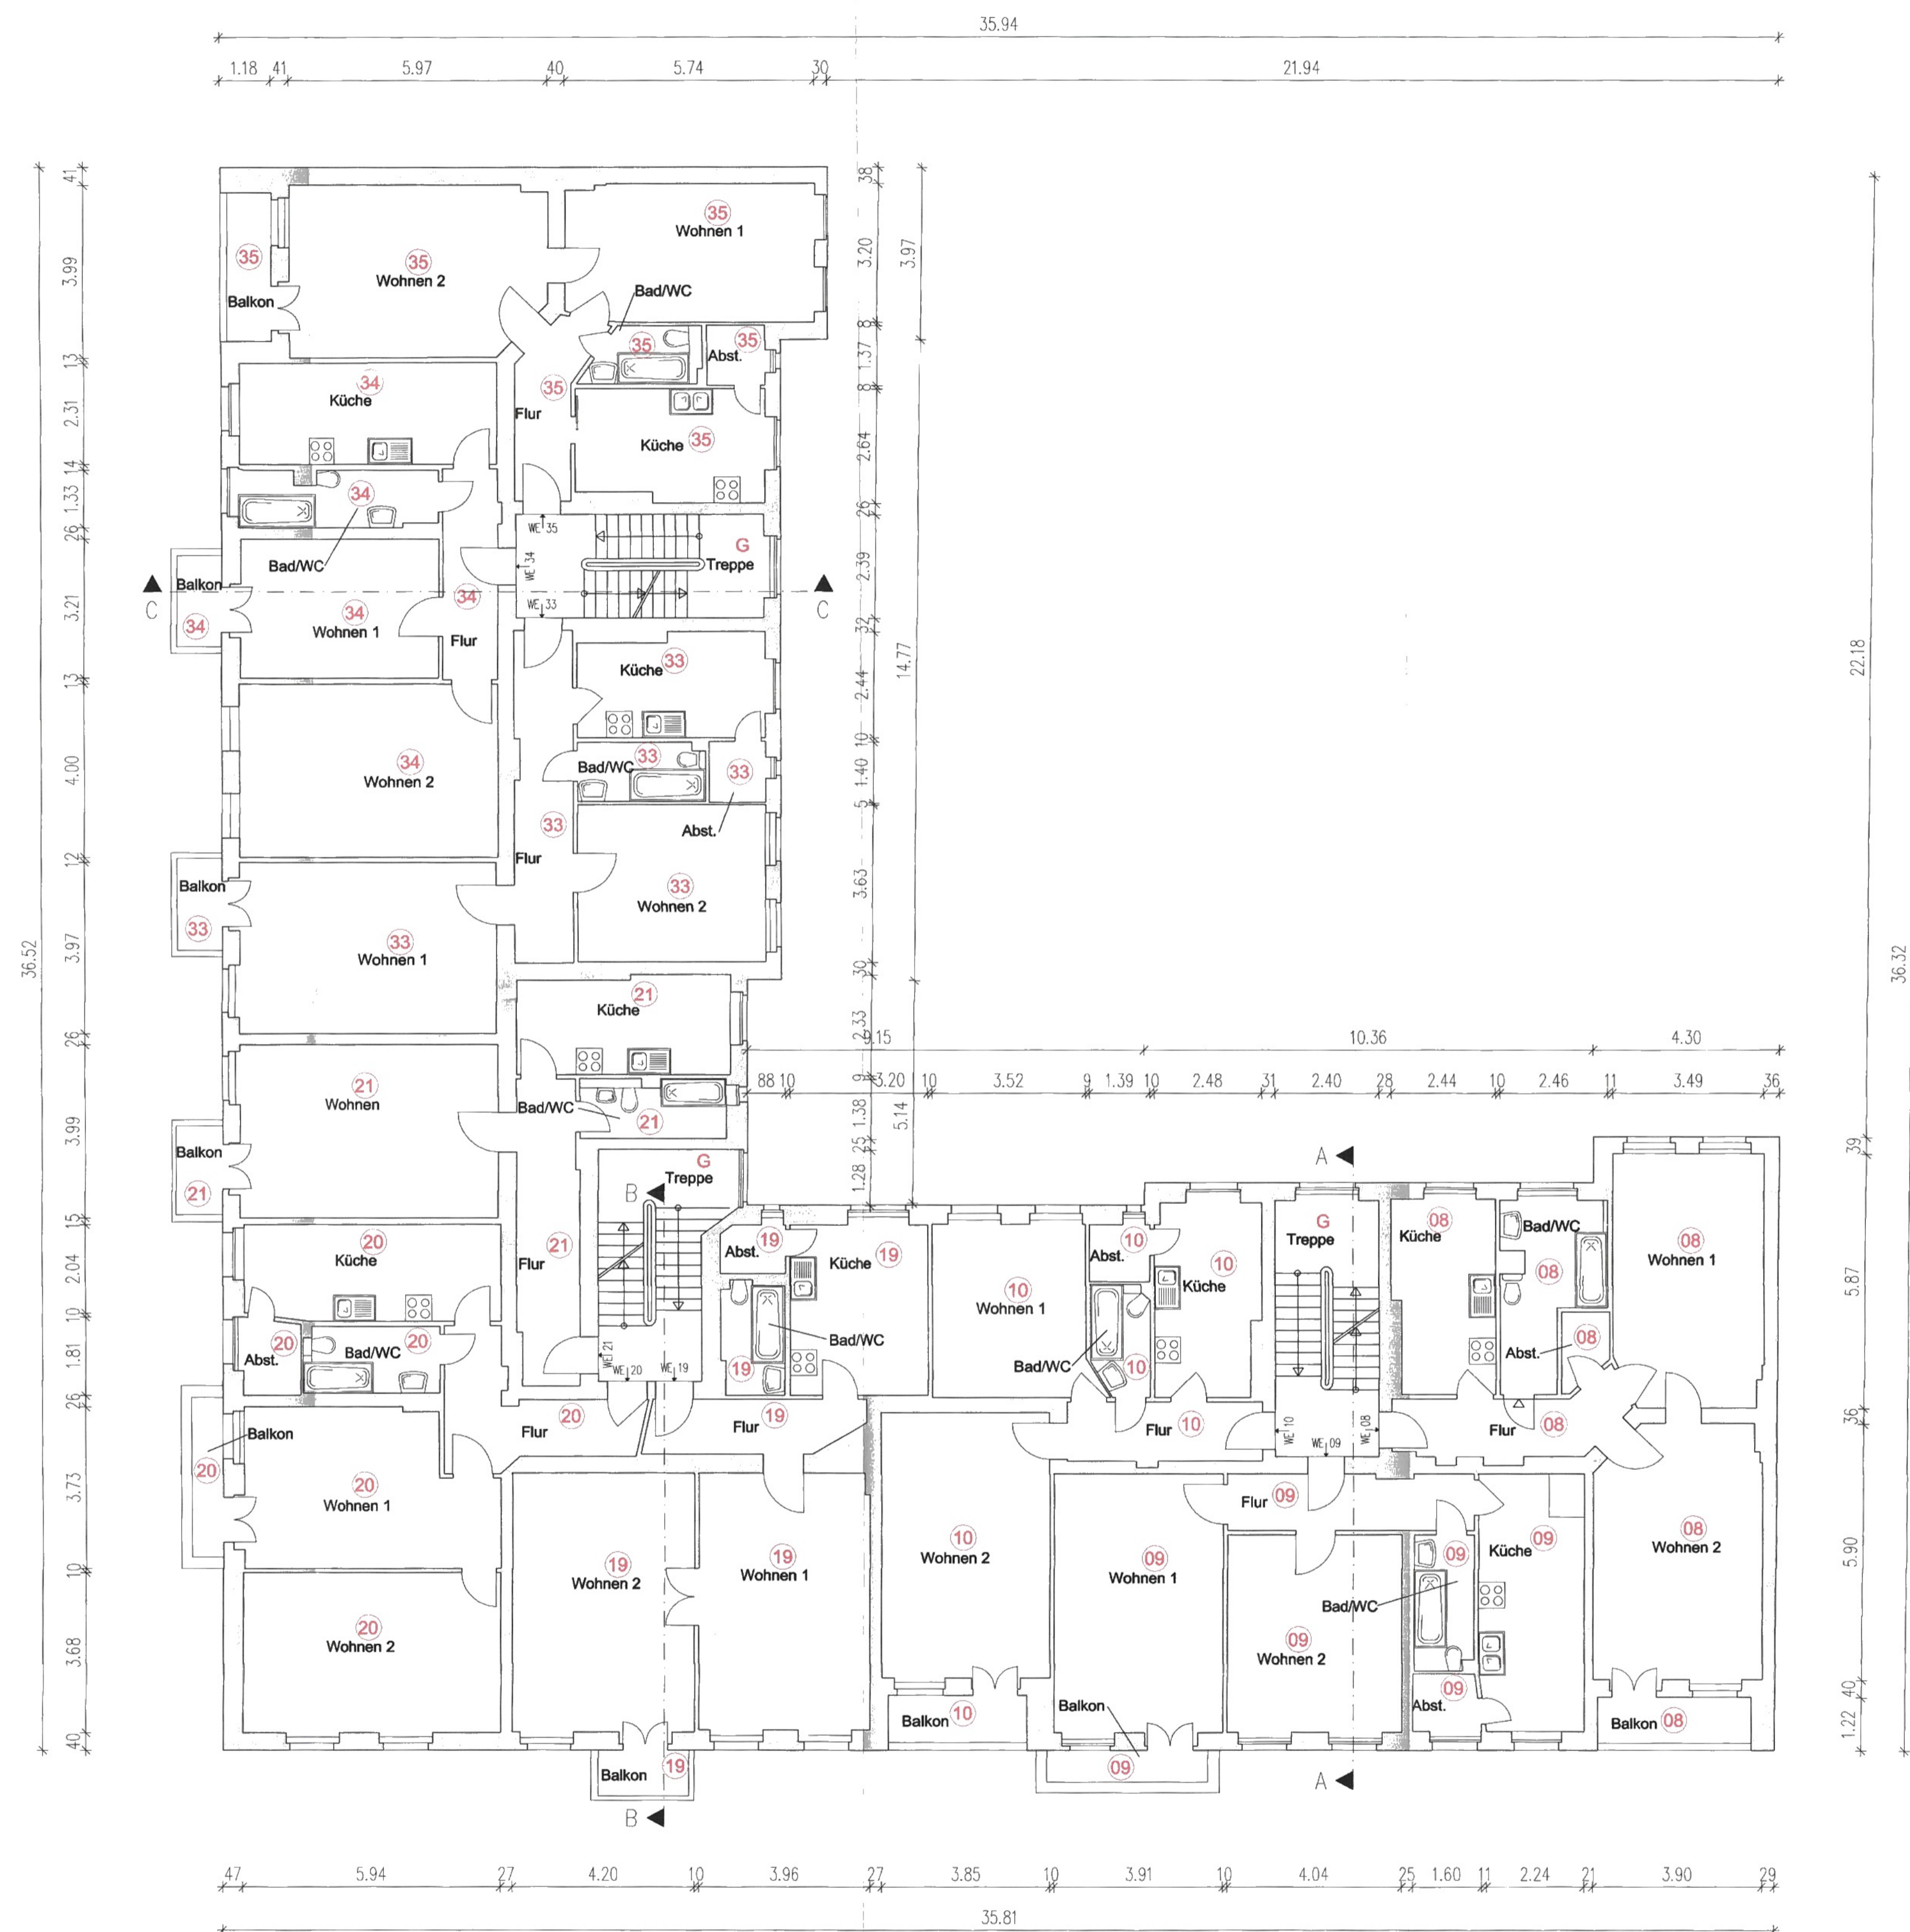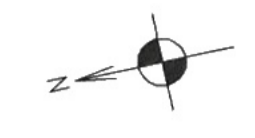

| | | |
|------------|---|------------------|
| Phase | Bestandsplan | |
| Eigentümer | Covivio Quadrigo 47. GmbH c/o Covivio Immobilien SE Essener Str. 66, 46047 Oberhausen | |
| Ort/Straße | Eichbarndamm 70, 72, Kienhorststraße 155, 157 13403 Berlin | |
| Planinhalt | 3.Obergeschoss | |
| Maßstab | 1:100 | Datum 06.05.2020 |
| | | Plan-Nr. 005 |

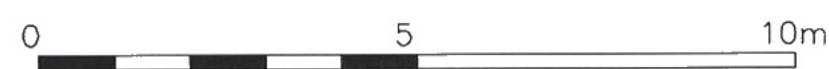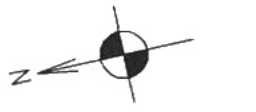

| | | |
|------------|---|------------------|
| Phase | Bestandsplan | |
| Eigentümer | Covivio Quadriga 47. GmbH c/o Covivio Immobilien SE Essener Str. 66, 46047 Oberhausen | |
| Ort/Straße | Eichborndamm 70, 72, Kienhorststraße 155, 157 13403 Berlin | |
| Planinhalt | Dachgeschoss 1 | |
| Maßstab | 1:100 | Datum 06.05.2020 |
| | | Plan-Nr. 006 |

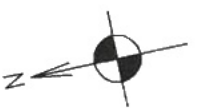

| | | |
|------------|---|------------------|
| Phase | Bestandsplan | |
| Eigentümer | Covivio Quadriga 47. GmbH c/o Covivio Immobilien SE Essener Str. 66, 46047 Oberhausen | |
| Ort/Straße | Eichborndamm 70, 72, Kienhorststraße 155, 157 13403 Berlin | |
| Planinhalt | Dachgeschoss 2 | |
| Maßstab | 1:100 | Datum 06.05.2020 |
| Objekt-Nr. | A131_10_006 | Plan-Nr. 007 |